
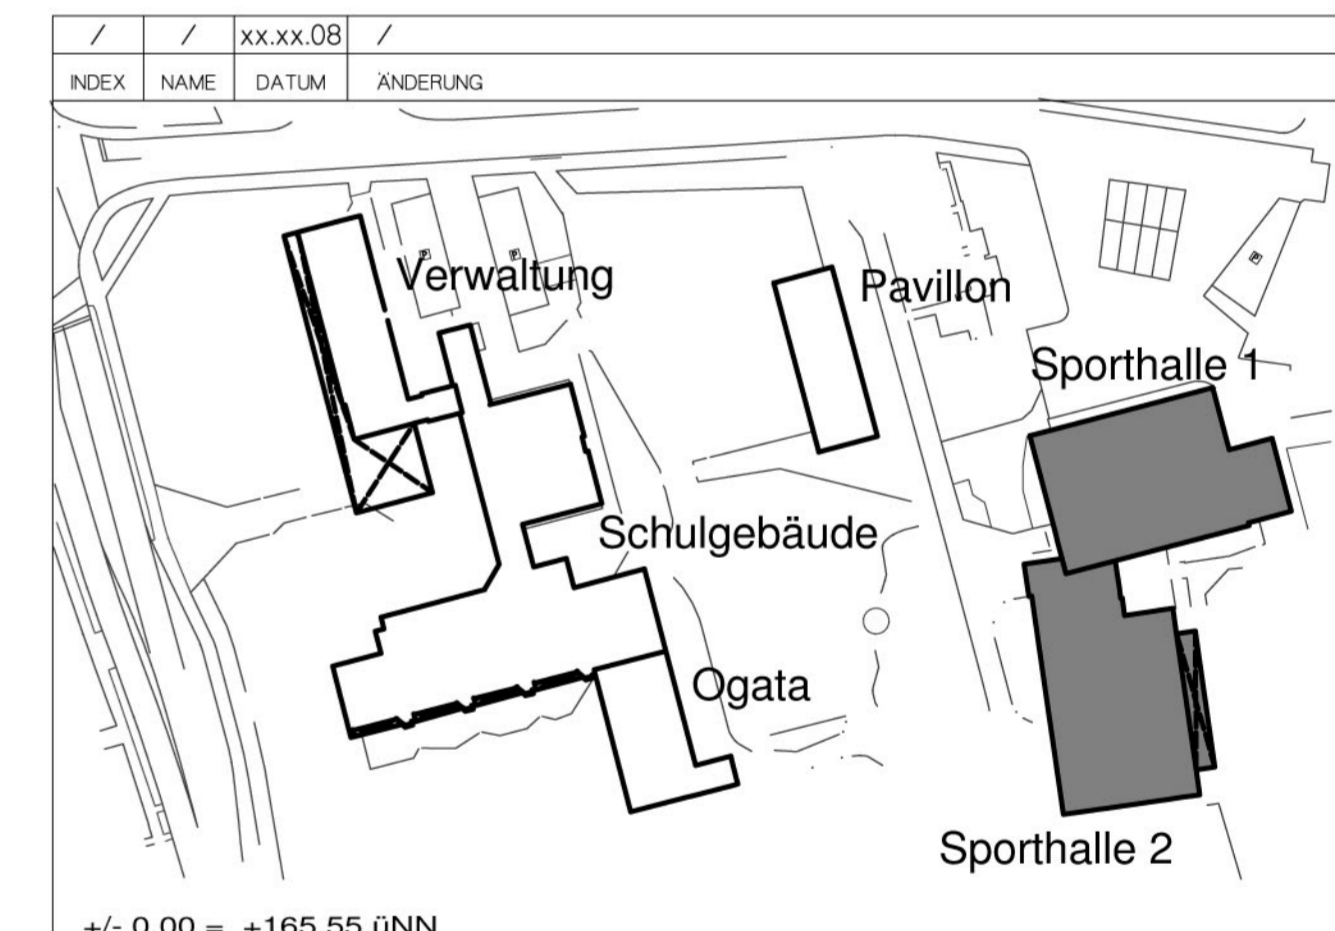


GRUNDRISS OBERGESCHOSS SPORTHALLE 1 UND 2

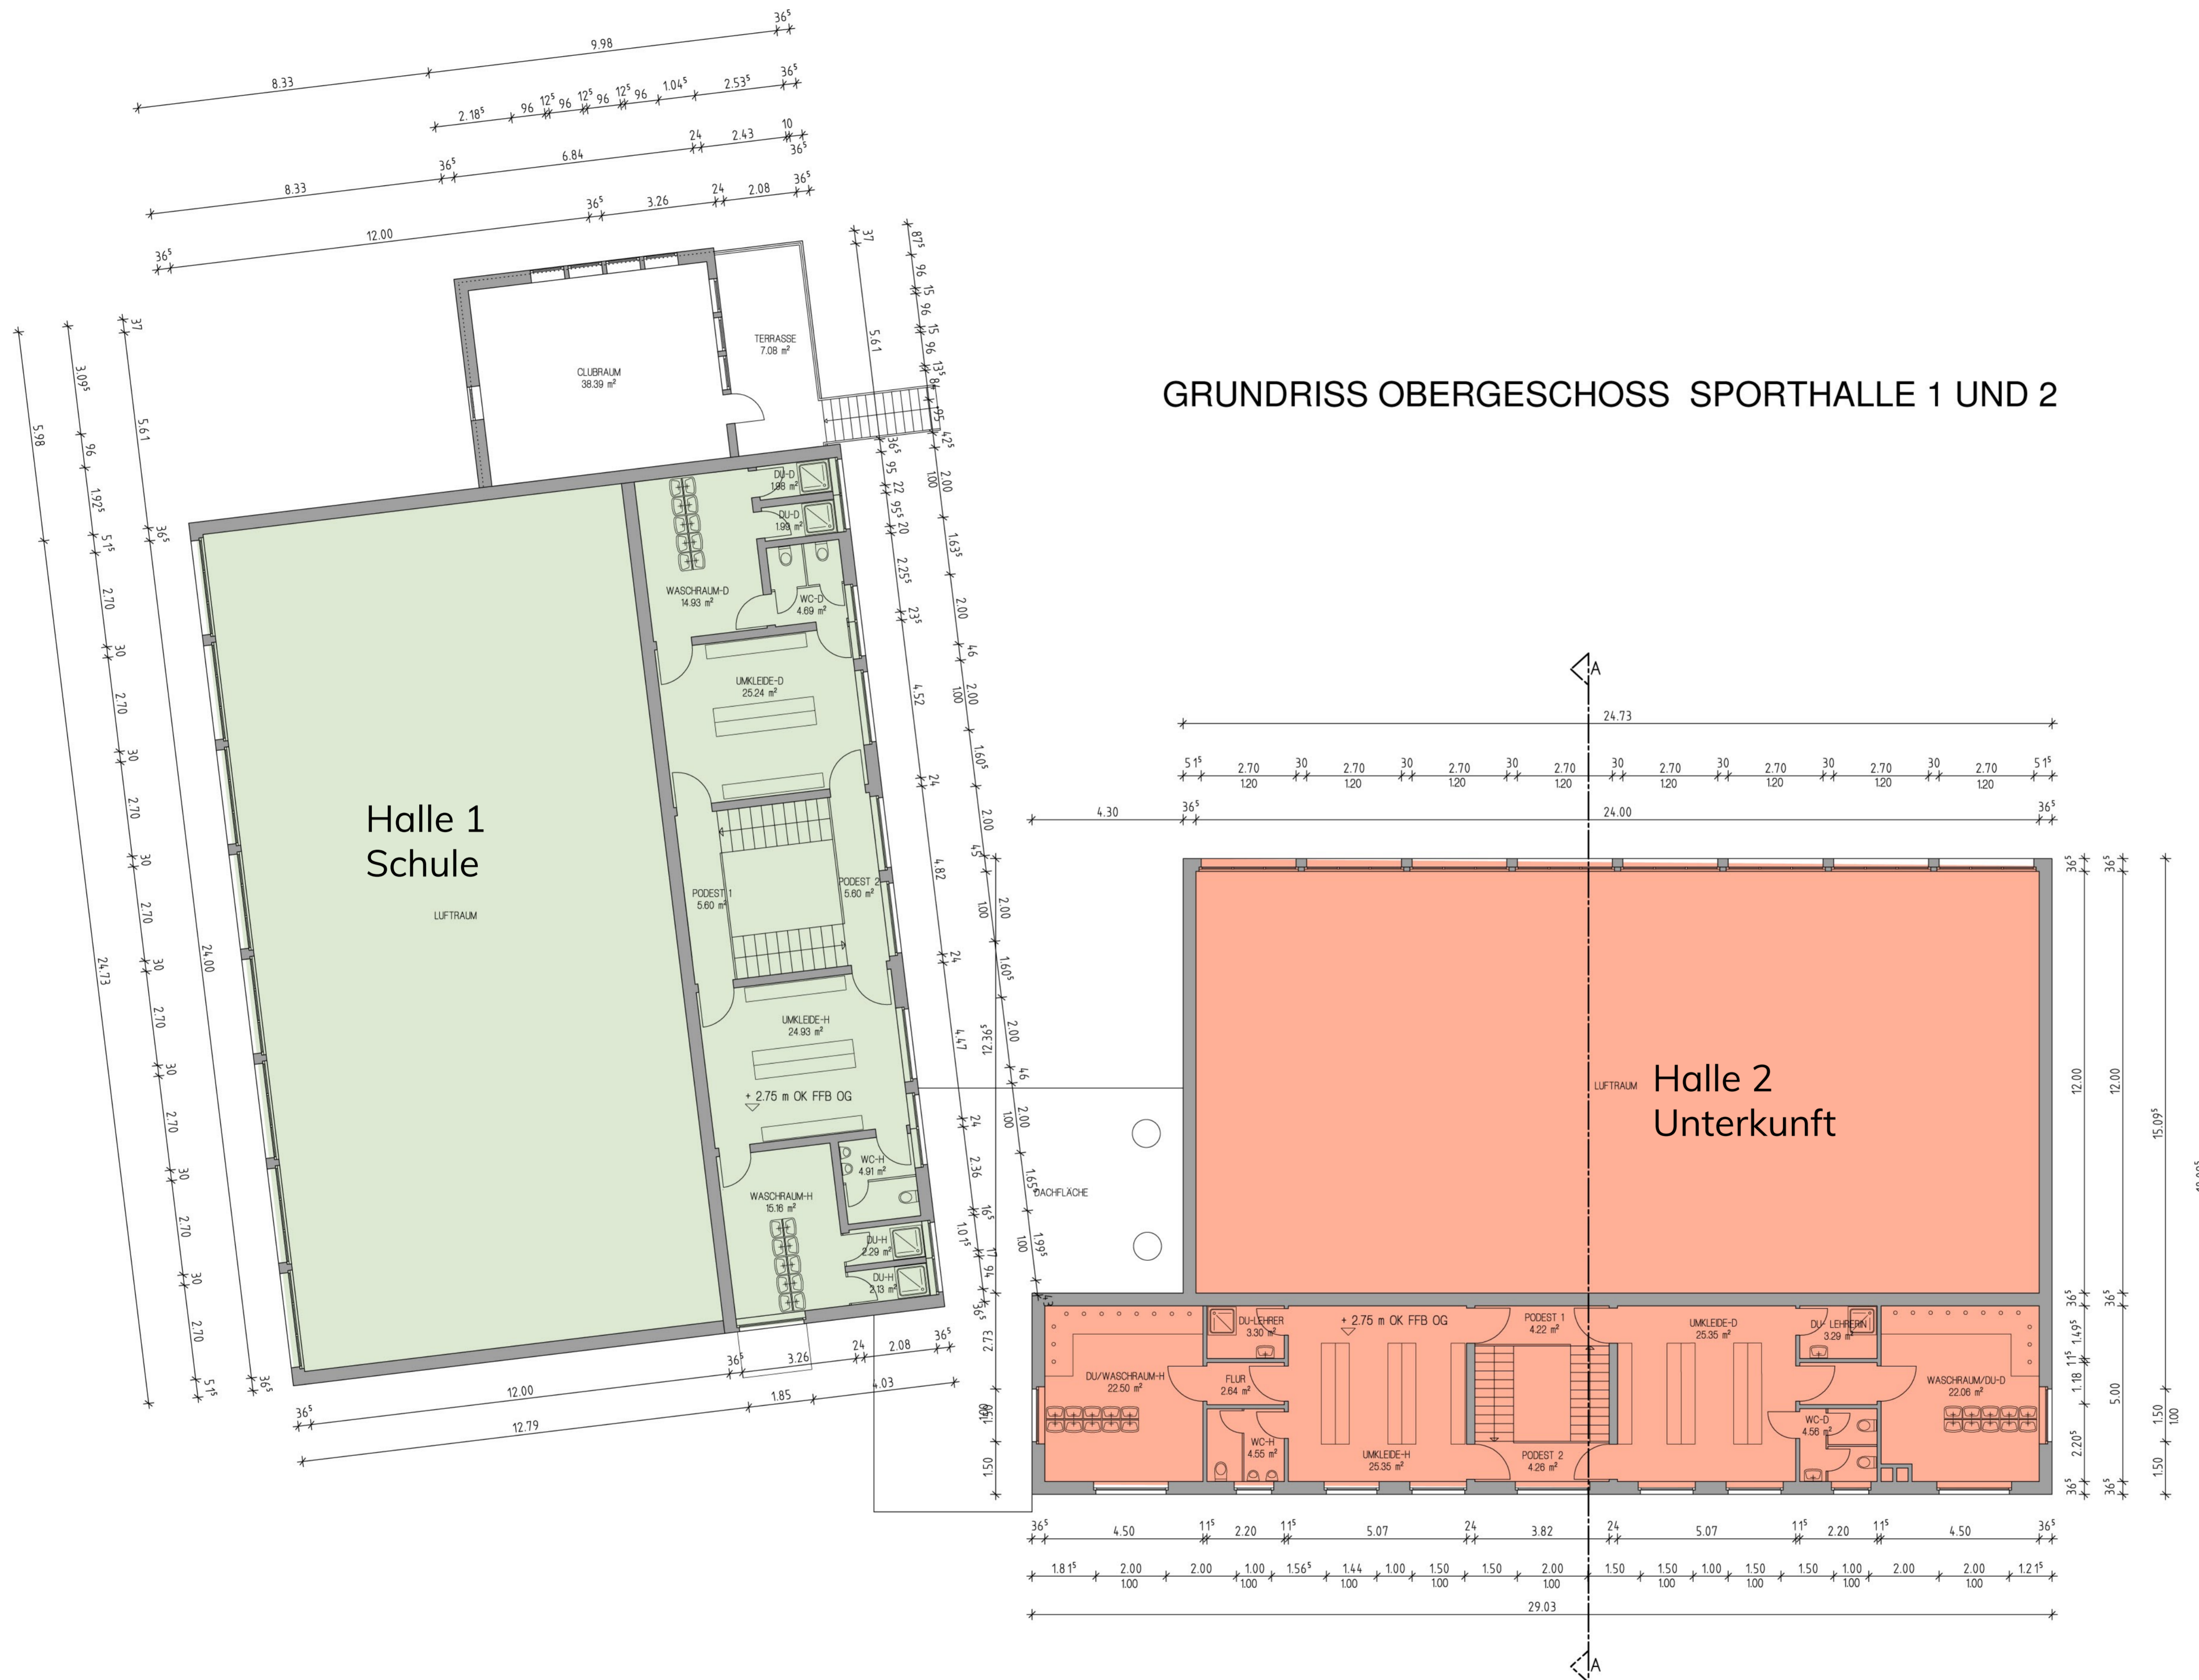

INDEX	NAME	DATUM	ÄNDERUNG
		xx.xx.08	

BAUHERR

KREISSTADT METTMANN
 ABT: 3.3.1. GEBÄUDEMANAGEMENT
 NEANDERSTRASSE 85 40822 METTMANN

PROJEKT
ASTRID LINDGREN GRUNDSCHULE
 SPESSARTSTRASSE 2-8 40822 METTMANN

ENTWURFSVERFASSER

HM BAUCONSULTING GMBH
 Architektinnen
 Ingenieure
 Sachverständige
 EGERLÄNDER STR. 68 40822 METTMANN
 FON : 02104 / 9762-19 FAX : 02104 / 9762-20

PLAN
**GRUNDRISS OBERGESCHOSS
 SPORTHALLE 1 UND 2**
 BESTANDSPLANUNG

GEZEICHNET	DATUM	M	PLAN-NR.	INDEX
HTL	13.11.2008	1 : 100	BP 008	-